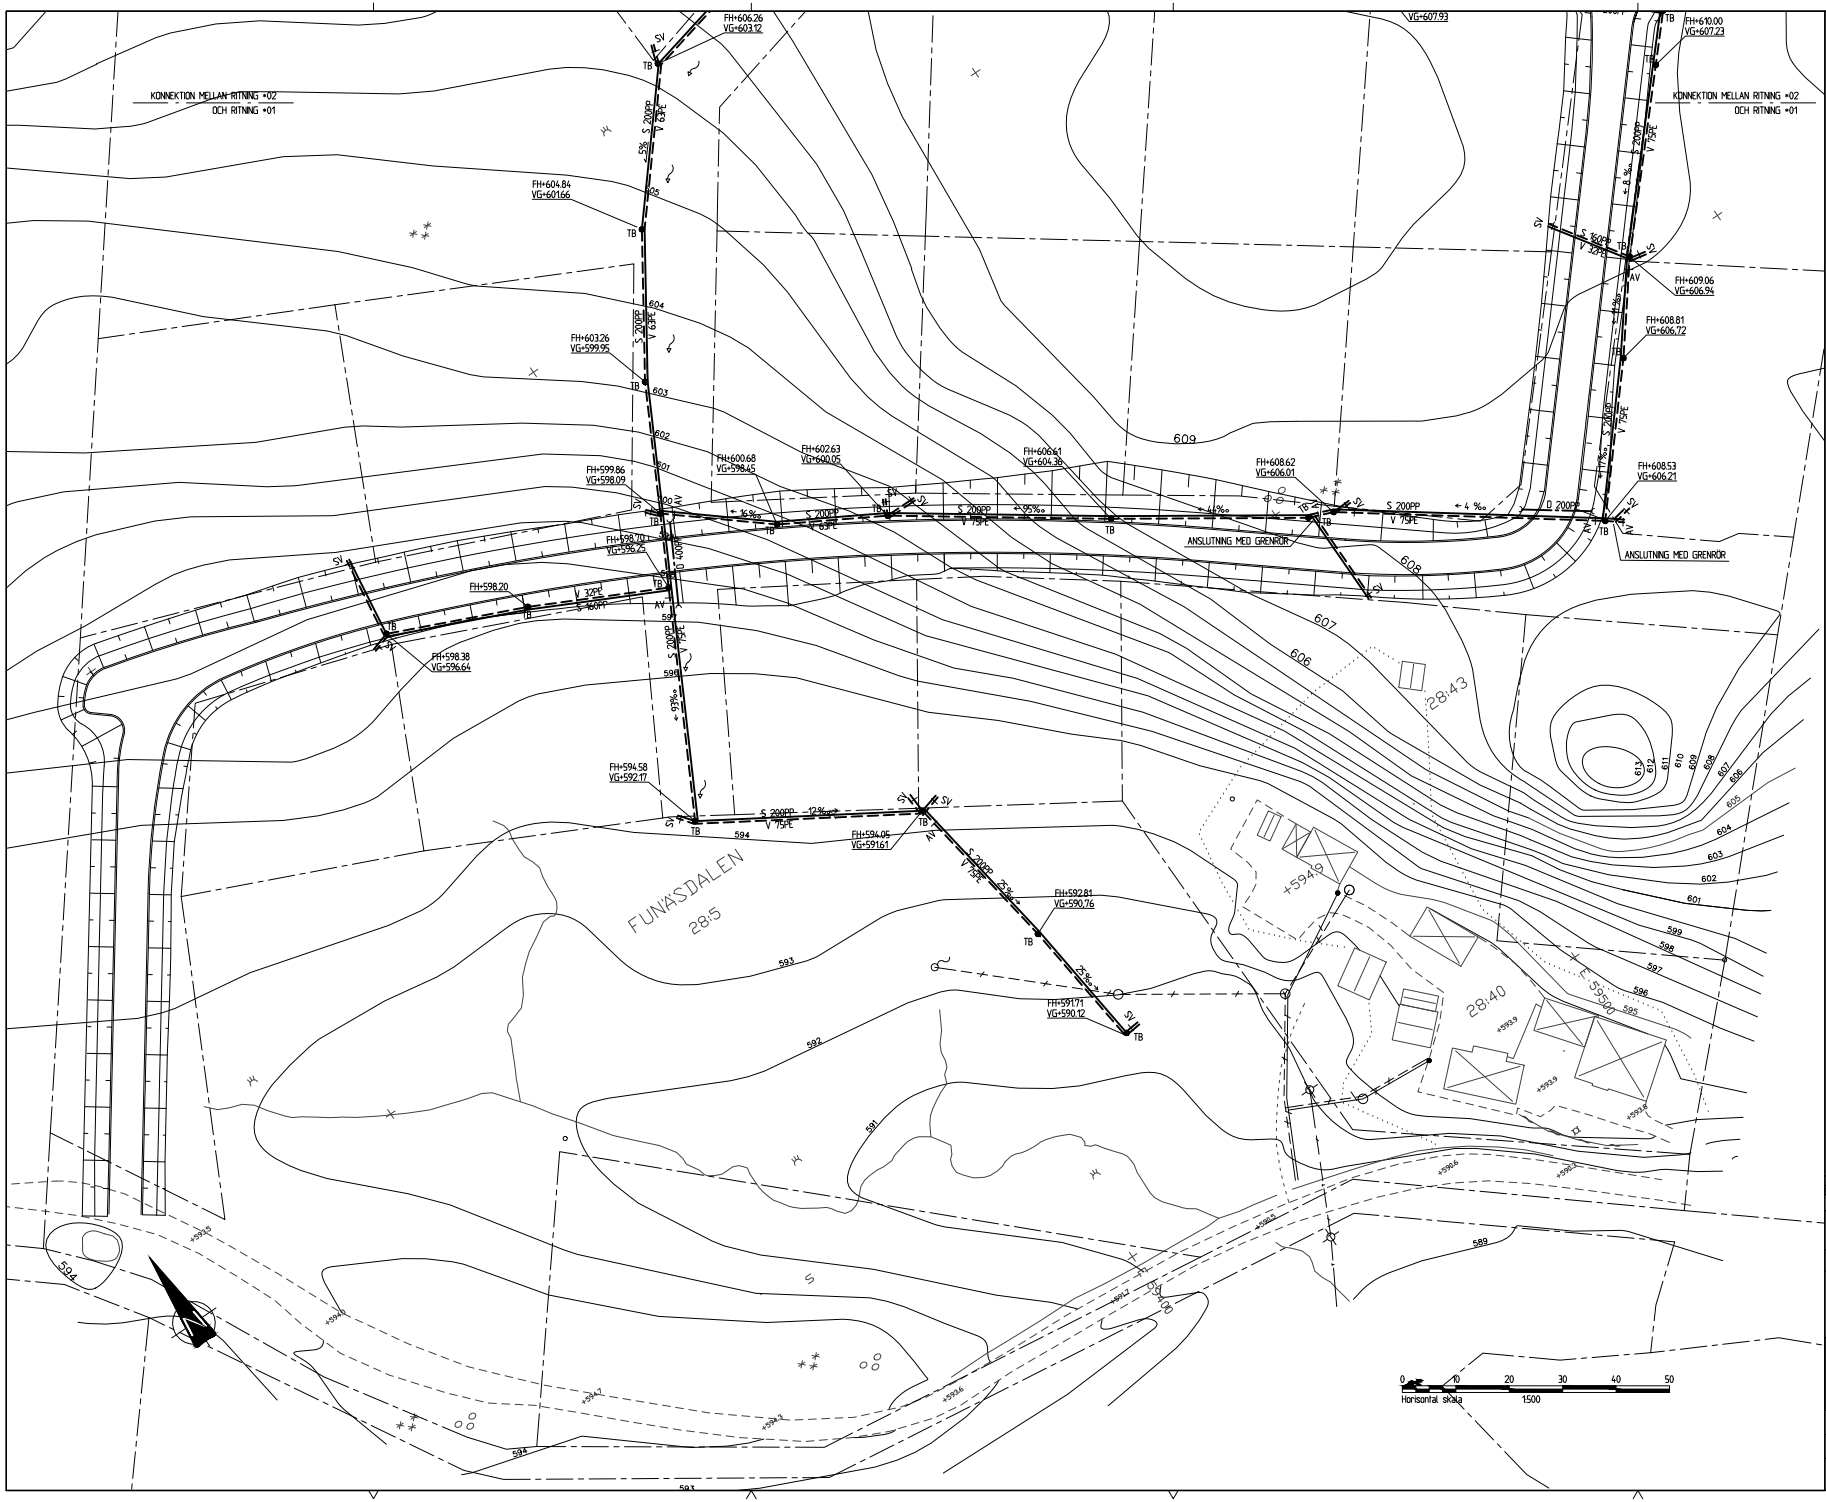

FÖRKLARINGAR

- FASTIGHETSGRÄNS
- BEF TELE, MARKKABEL
- BEF SPILLVATTENLEDNING
- BEF VATTENLEDNING
- NY DAGVATTENLEDNING/ TRUMMA
- NY SPILLVATTENLEDNING
- NY VATTENLEDNING

NB NEDSTIGNINGSBRUNN, Ø1000 OM EJ ANNAT ANGES

TB TILLSYNSBRUNN, Ø400 OM EJ ANNAT ANGES

RB RENSBRUNN, PP Ø200 OM EJ ANNAT ANGES

AV AVSTÄNGNINGSVENTIL

SV SERVISVENTIL

SPOLPOST

UTLOPP / INLOPP

ANVISNINGAR

- SAMTLIGA LEDNINGSSTRÄCKOR UTFÖRDA MED STYROFOAM ISOLERING, T=100mm B=600MM

C		ANGIVET SV/AV, TILLAGD SPOLPOST	2020-08-24	SH
B		INFOTEXT ANGÅENDE ISOLERING	2020-06-01	SH
BET	ANT	ÄNDRINGEN AVSER	DATUM	SIGN

RELATIONSHANDLING

KREERA SAMHÄLLSBYGGNAD
ÄNGELHOLMSGATAN 3A
214 22 MALMÖ
040-17 65 50
WWW.KREERA.NU

EXPLOATERINGSOMRÅDE ORRMÖTET

VA-PLAN

UPPDRAG NR	HANDLÄGGARE: S HELGESSON
DATUM: 2019-10-11	UPPDRAGSANSVARIG: JÄKERSTRÖM
SKALA: A1 1:500, A3 1:1000	RITNINGSNUMMER: 101W51VA1
	BET: C

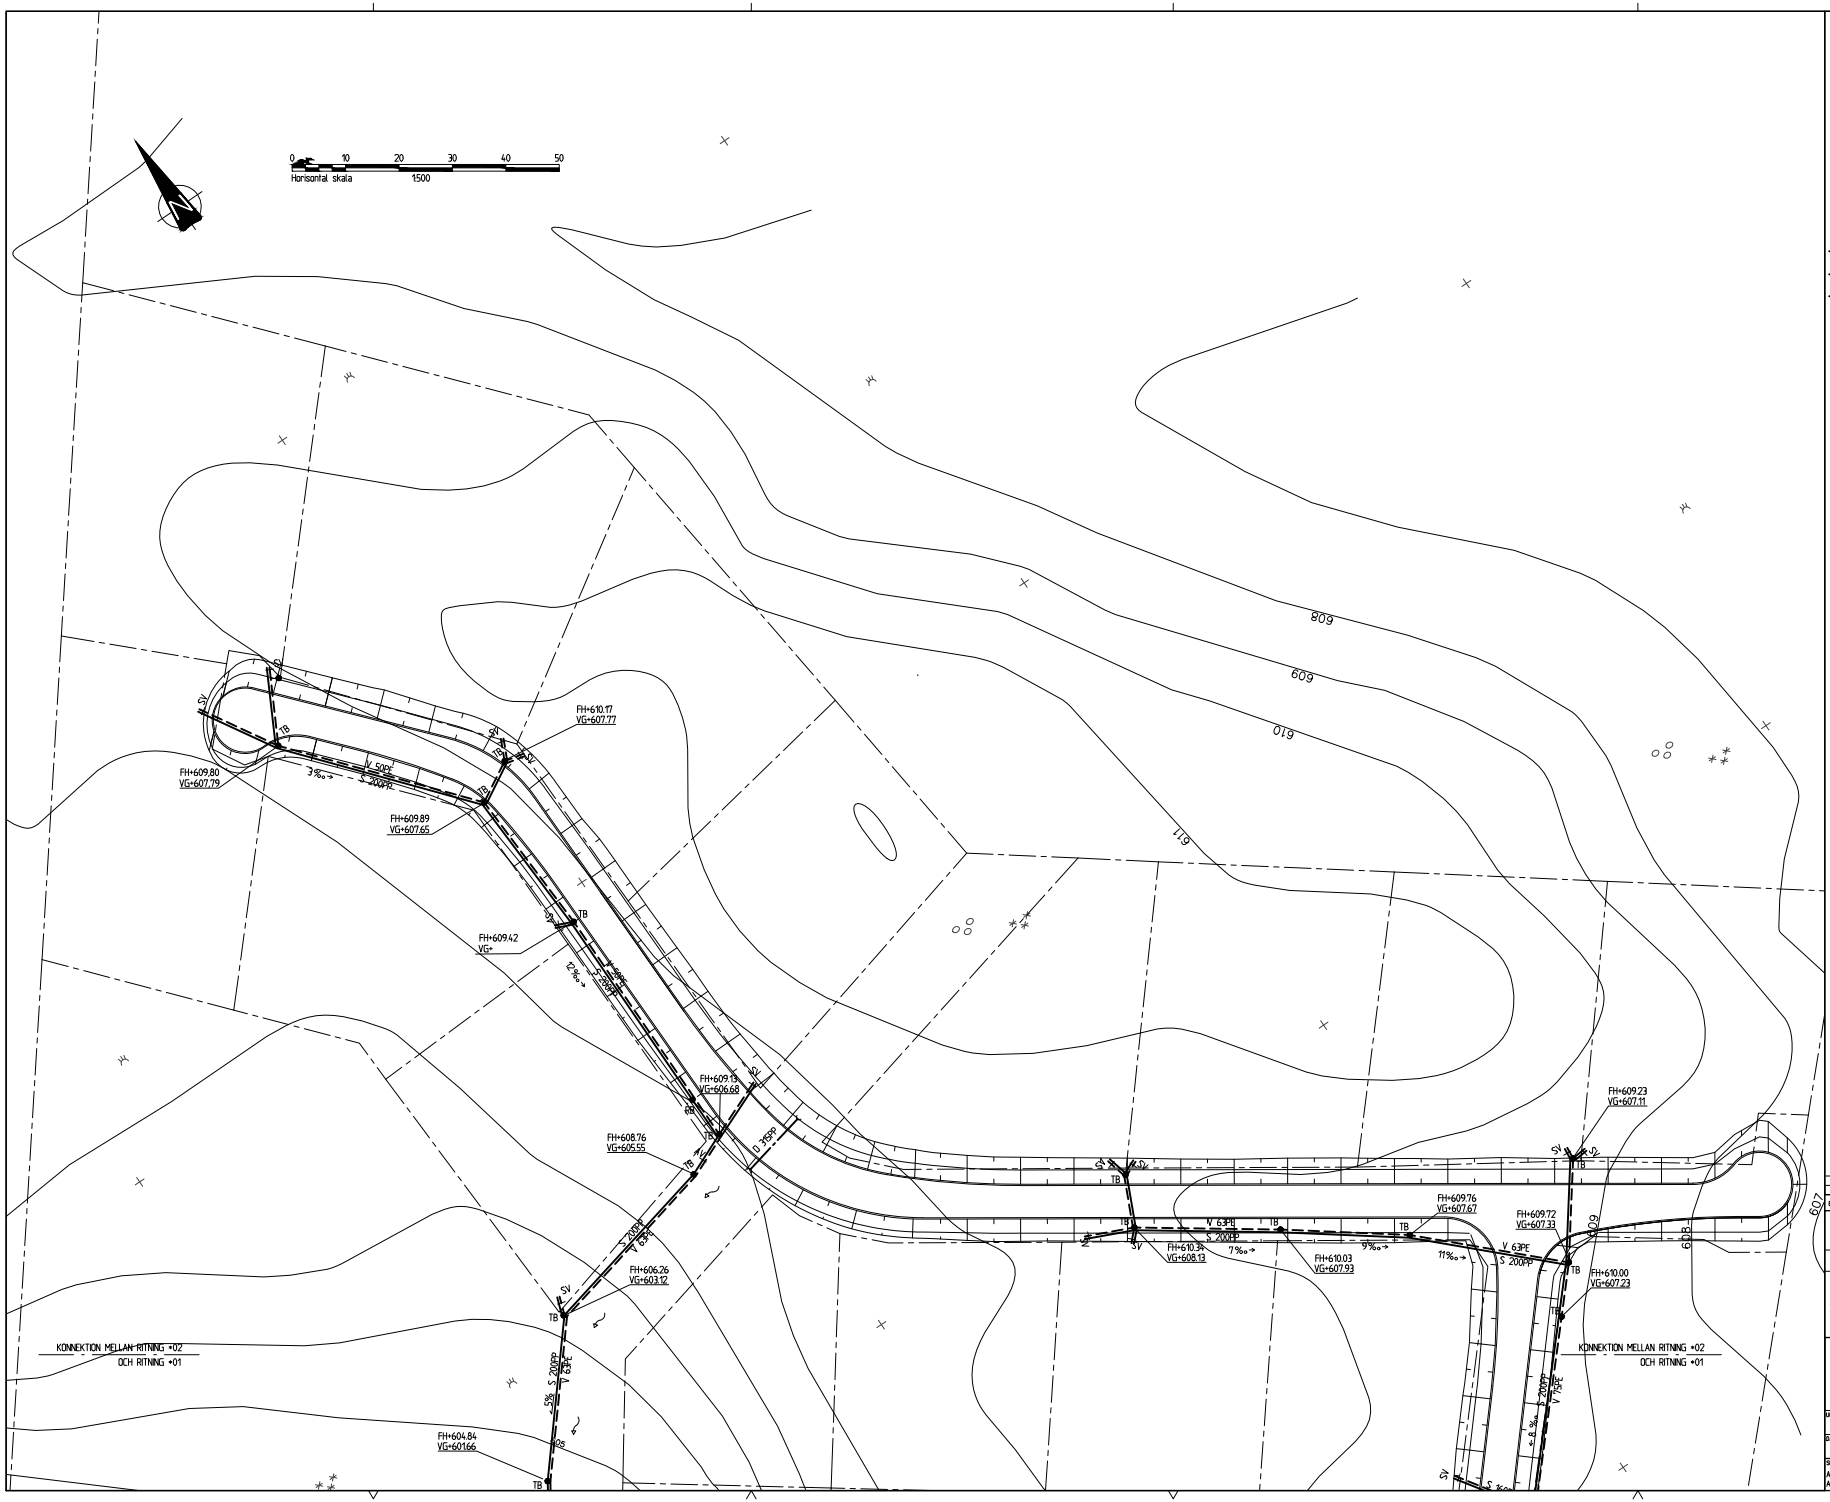

FÖRKLARINGAR

- FASTIGHETSGRÄNS
- BEF TELE, MARKKABEL
- BEF SPILLVATTENLEDNING
- BEF VATTENLEDNING
- NY DAGVATTENLEDNING/ TRUMMA
- NY SPILLVATTENLEDNING
- NY VATTENLEDNING

NB NEDSTIGNINGSBRUNN, Ø1000 OM EJ ANNAT ANGES

TB TILLSYNSBRUNN, Ø400 OM EJ ANNAT ANGES

RB RENSBRUNN, PP Ø200 OM EJ ANNAT ANGES

AV AVSTÄNGNINGSVENTIL

SV SERVISVENTIL

SPOLPOST

UTLOPP / INLOPP

ANVISNINGAR

* SAMTLIGA LEDNINGSSTRÄCKOR UTFÖRDA MED STYROFOAM ISOLERING, T=100mm B=600MM

C		ANGIVET SV/AV, TILLAGD SPOLPOST	2020-08-24	SH
B		INFOTEXT ANGÅENDE ISOLERING	2020-06-01	SH
BET	ANT	ÄNDRINGEN AVSER	DATUM	SIGN

RELATIONSHANDLING

KREERA SAMHÄLLSBYGGNAD
ÄNGELHOLMSGATAN 3A
214 22 MALMÖ
040-17 65 50
WWW.KREERA.NU

EXPLOATERINGSOMRÅDE ORRMÖTET

VA-PLAN

UPPDRAG NR	HANDLÄGGARE: S. HELGESSON
DATUM: 2019-10-11	UPPDRAGSANSVARIG: JÄKERSTRÖM
SKALA: A1 1:500, A3 1:1000	RITNINGSNUMMER: 101W51VA2
	BET: C